




平面図

この平面図は、当該プロポーザルに使用する場合を除き、
無断複写・転用を禁止します。

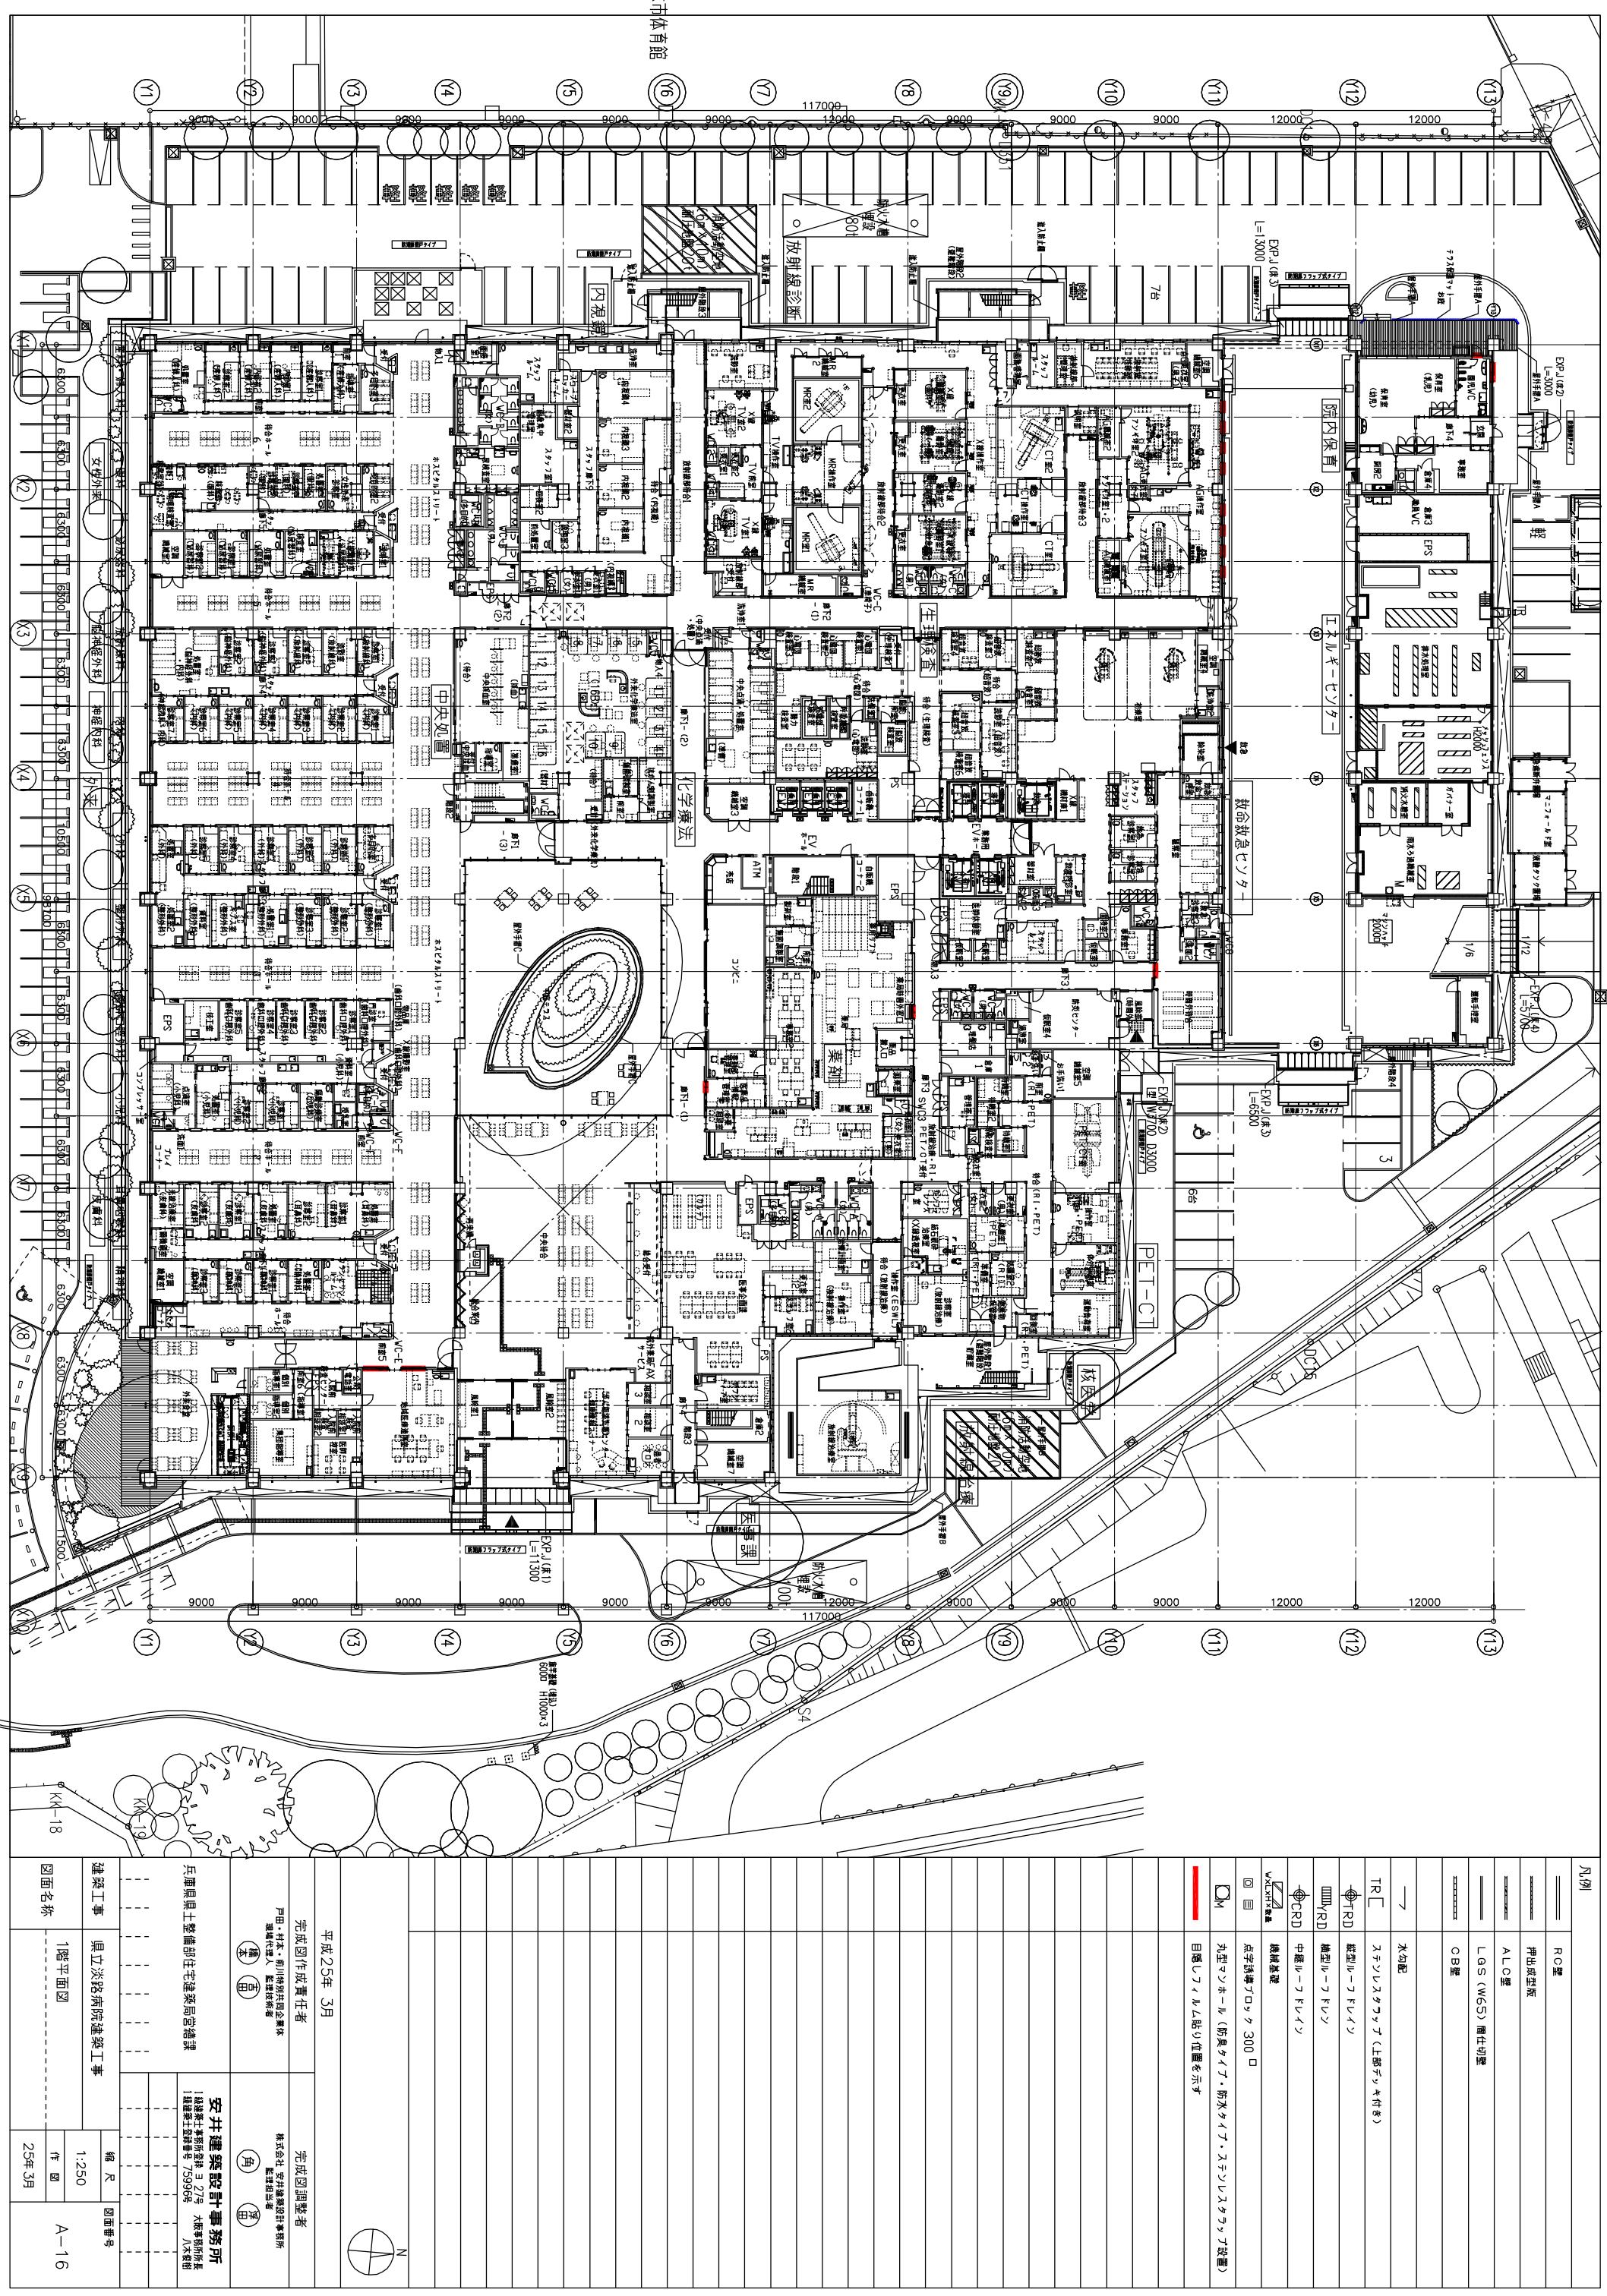

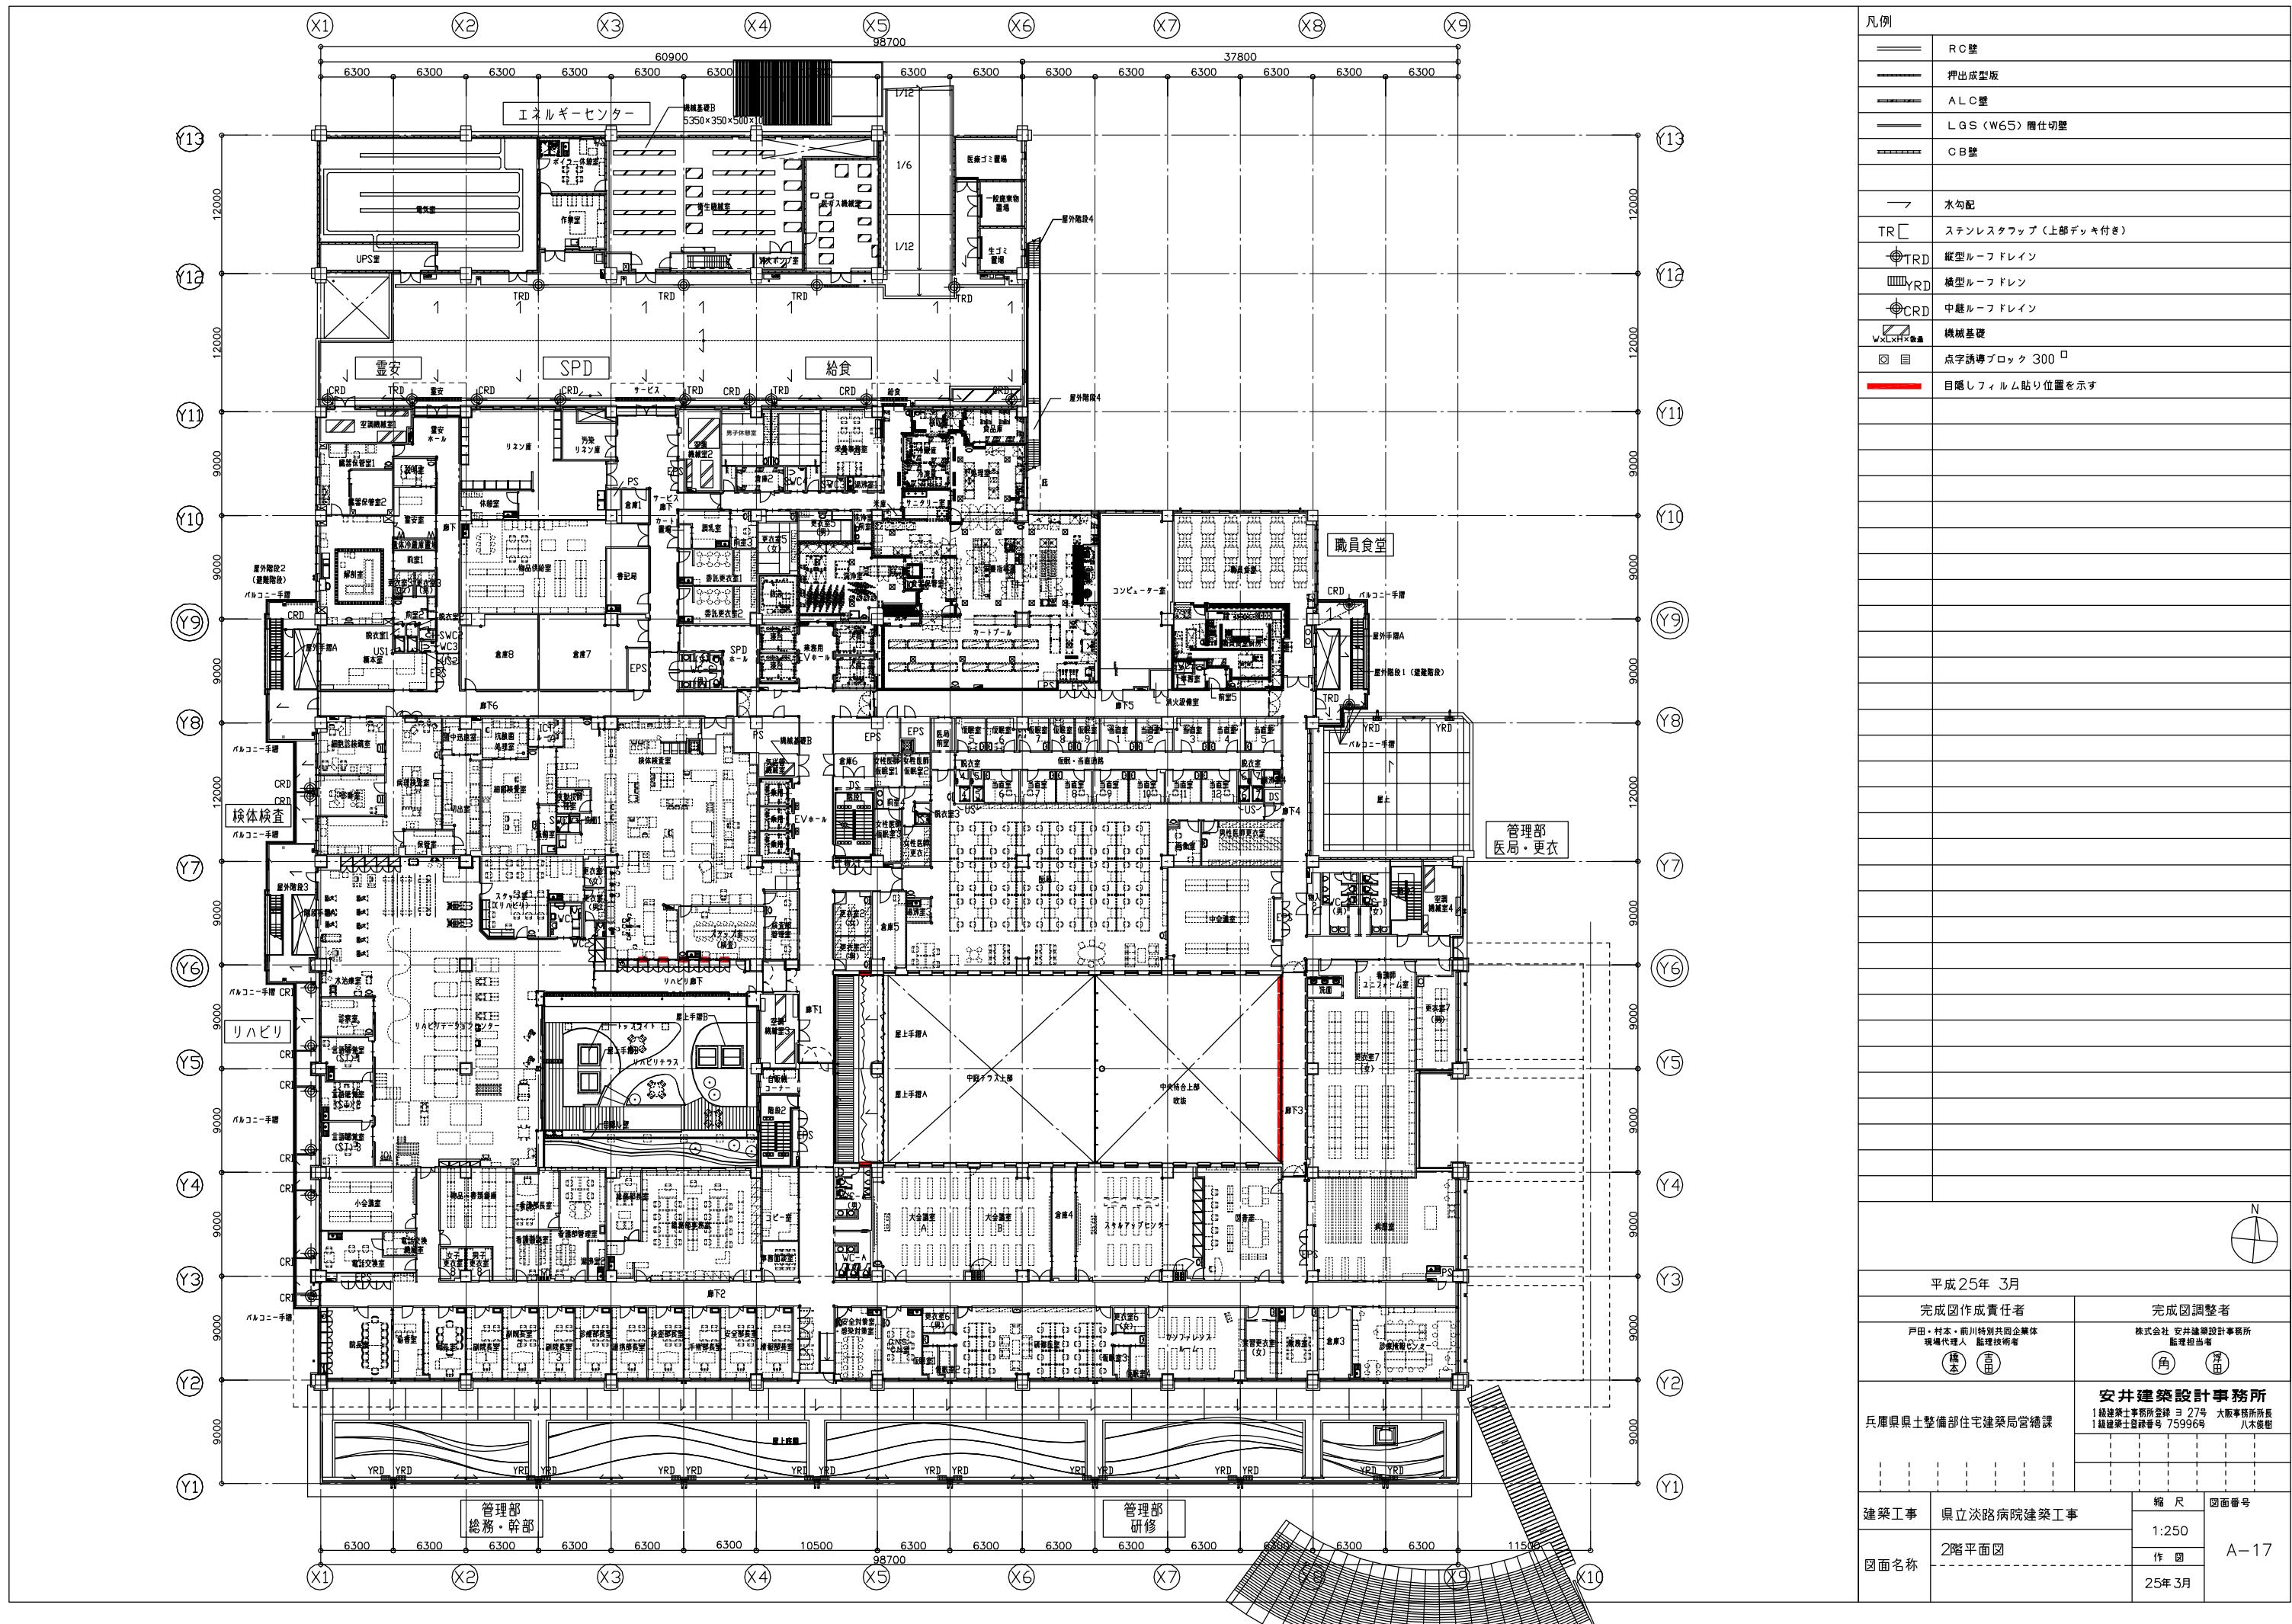

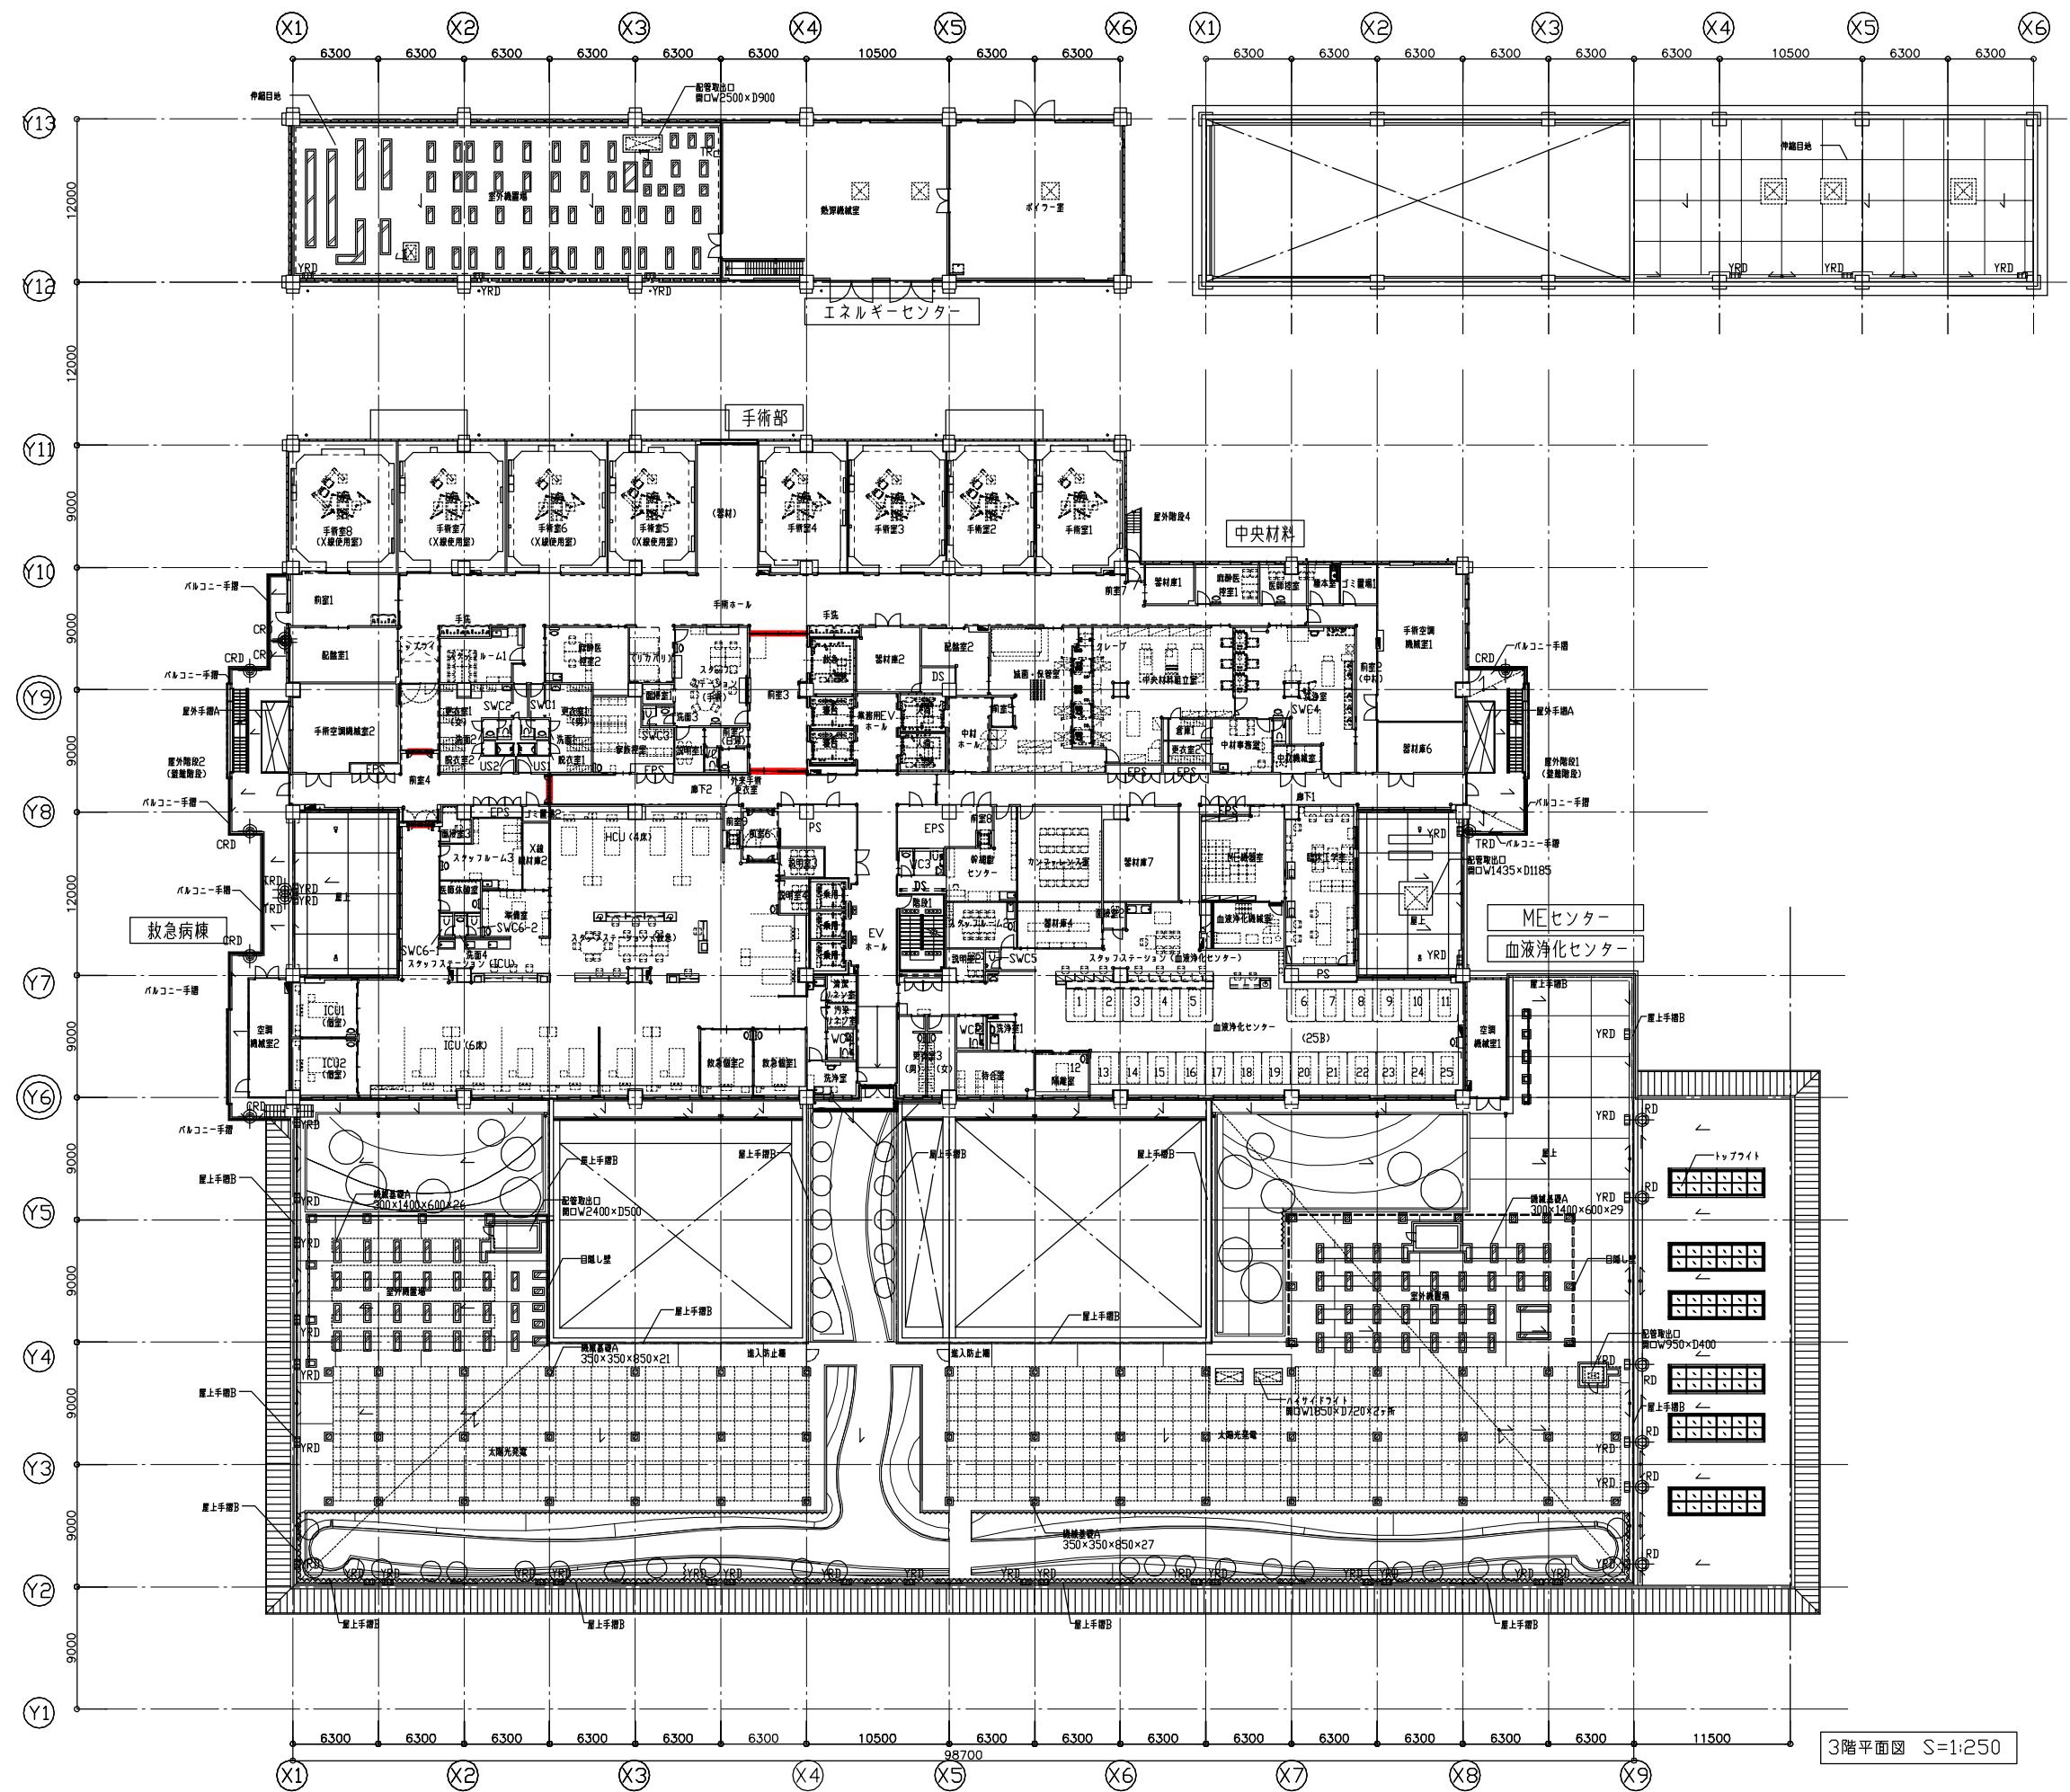

| 凡例 | |
|-----------------|----------------------|
| RC壁 | |
| 押出成型版 | --- |
| A LC壁 | --- |
| L GS (W65) 間仕切壁 | --- |
| CB壁 | --- |
| 水勾配 | → |
| TR□ | ステンレススタッフ (上部ディッキ付き) |
| ○ TRD | 縦型ルーフドレイン |
| □ YRD | 横型ルーフドレン |
| ○ CRD | 中庭ルーフドレイン |
| WLXH×敷地 | 機械基礎 |
| ○ 目 | 点字誘導ブロック 300 □ |
| 赤線 | 目隠しフィルム貼り位置を示す |

平成25年 3月

| | |
|---|-------------------------------|
| 完成図作成責任者 | 完成図調整者 |
| 戸田・村本・前川特別共同企業体 現場代理人 監理技術者 橋本 吉田 | 株式会社 安井建築設計事務所 監理担当者 浮田 |

安井建築設計事務所

兵庫県土整備部住宅建築局営繕課

縮 尺


1:250

作 図


25年 3月

| | | |
|------|------------|------|
| 建築工事 | 県立淡路病院建築工事 | 図面番号 |
| 図面名称 | 3階平面図 | |

A-18

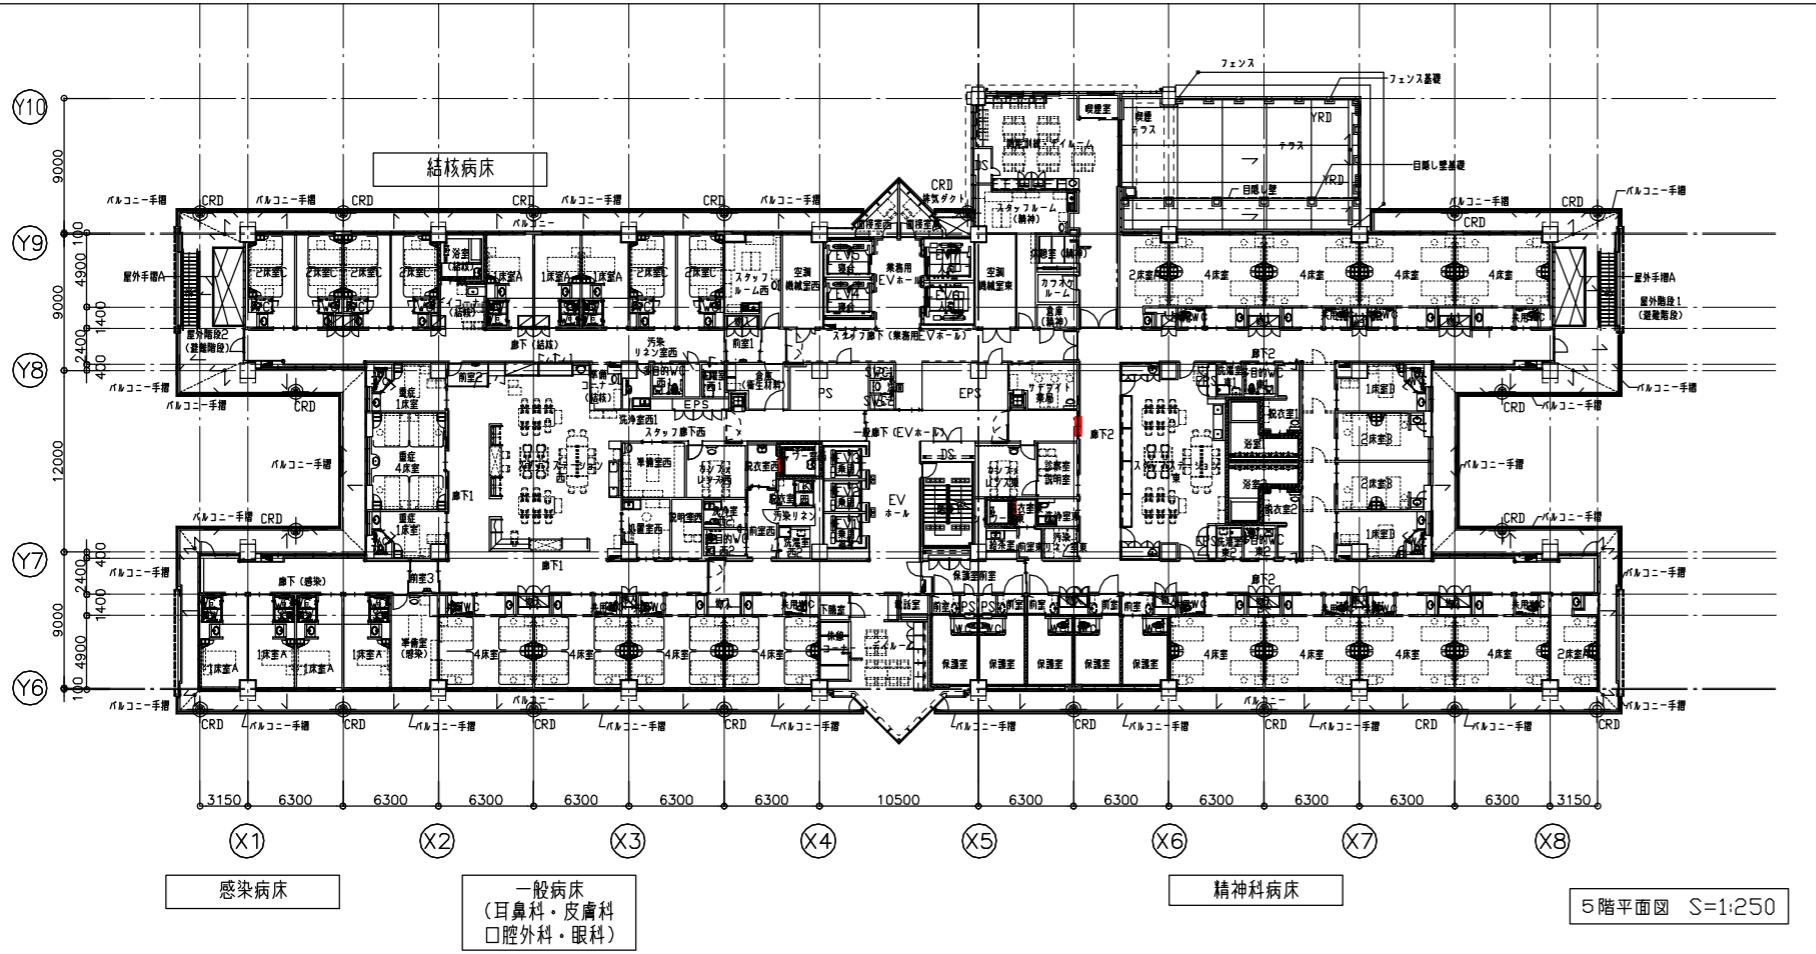

| 凡例 | |
|-------|---------------------|
| — | RC壁 |
| — | 押出成型版 |
| — | ALC壁 |
| — | LGS (W65) 周辺切壁 |
| — | CB壁 |
| — | 水勾配 |
| TR | ステンレススタッフ (上部デッキ付き) |
| ○ TRD | 縦型ルーフドレン |
| □ YRD | 横型ルーフドレン |
| ○ CRD | 中盤ルーフドレン |
| WXLXH | 機械基礎 |
| □ 目 | 点字誘導ブロック 300 □ |
| ■ 目 | 目隠しフィルム貼り位置を示す |

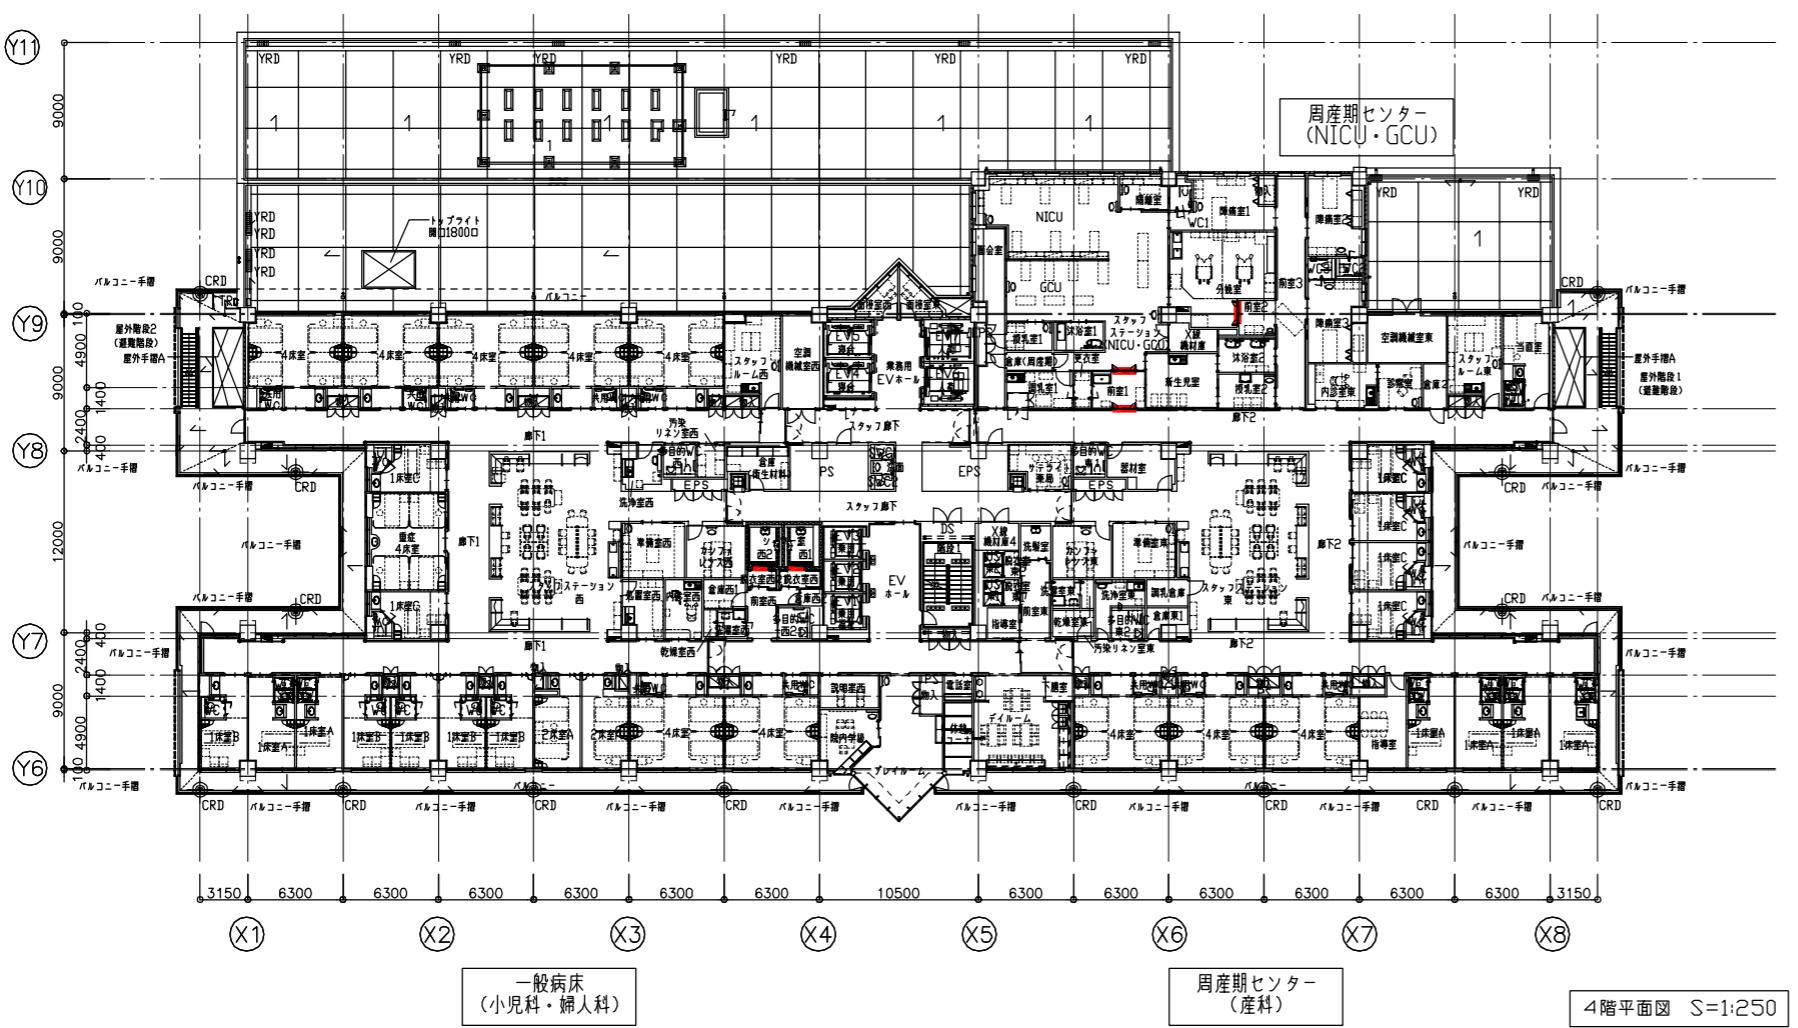

| 建築工事 | 県立淡路病院建築工事 | 縮尺 | 図面番号 |
|------|------------|-------|------|
| | | 1:250 | |
| 図面名称 | 4階・5階平面図 | 作図 | A-19 |
| | | 25年3月 | |



平成25年3月

完成図作成責任者

戸田・村本・前川特別共同企業体

現場代理人・監理技術者

戸田 (角) 村本 (中田) 前川 (澤田)

完成図調整者

株式会社 安井建築設計事務所



監理担当者

角 (中田) 澤田 (澤田)

安井建築設計事務所

1級建築士事務所登録 第27号 大阪事務所長

1級建築士登録番号 75996号 八木俊樹

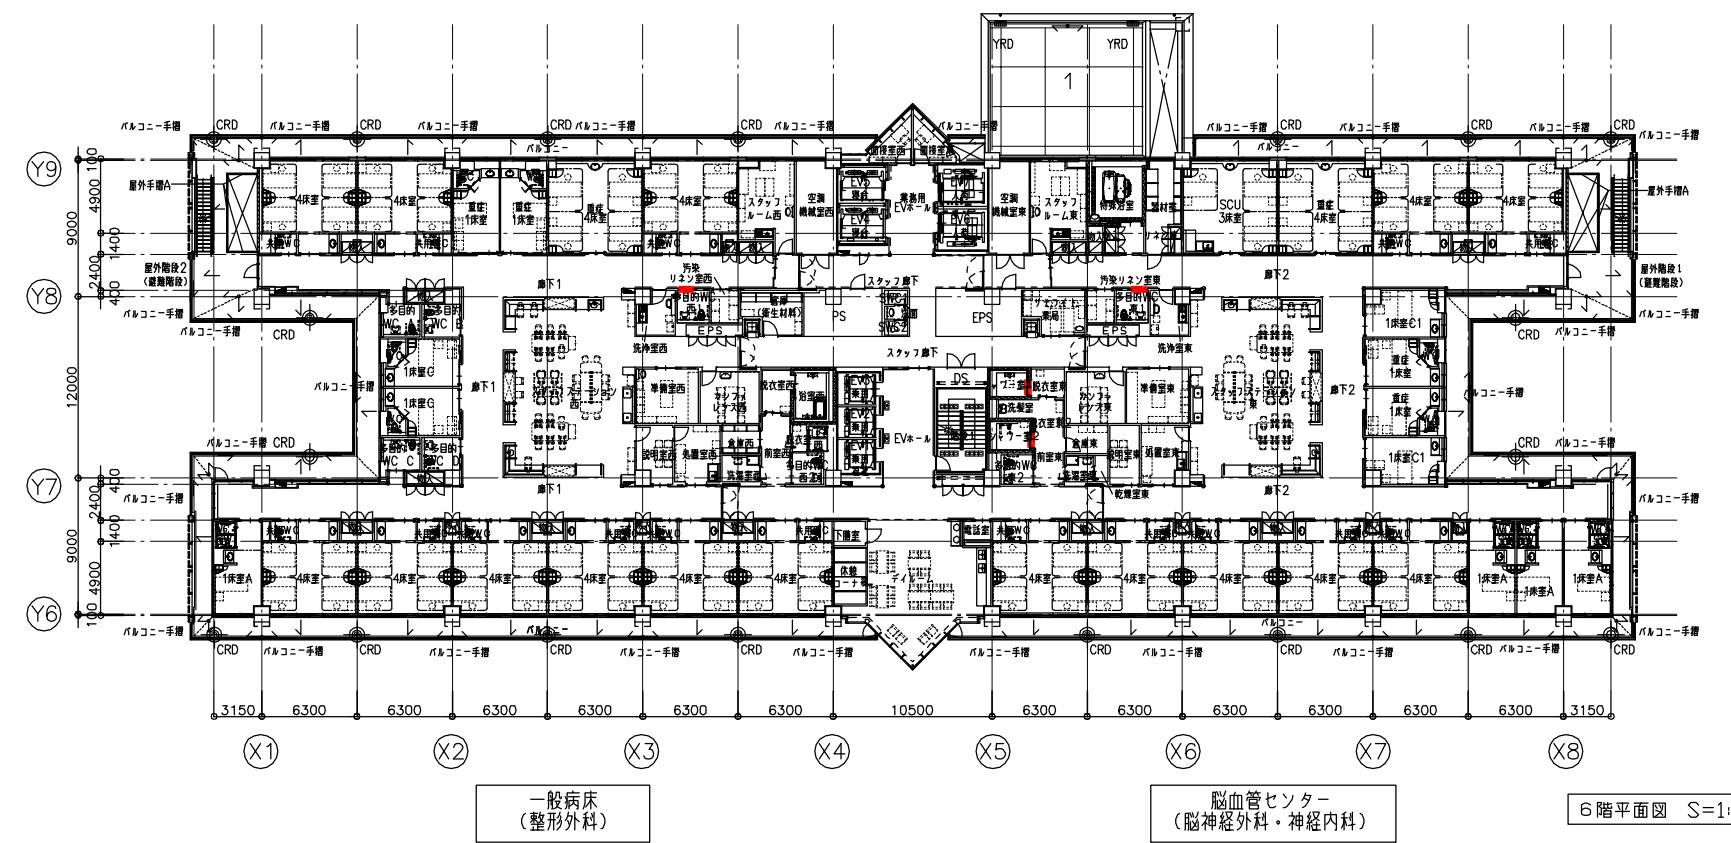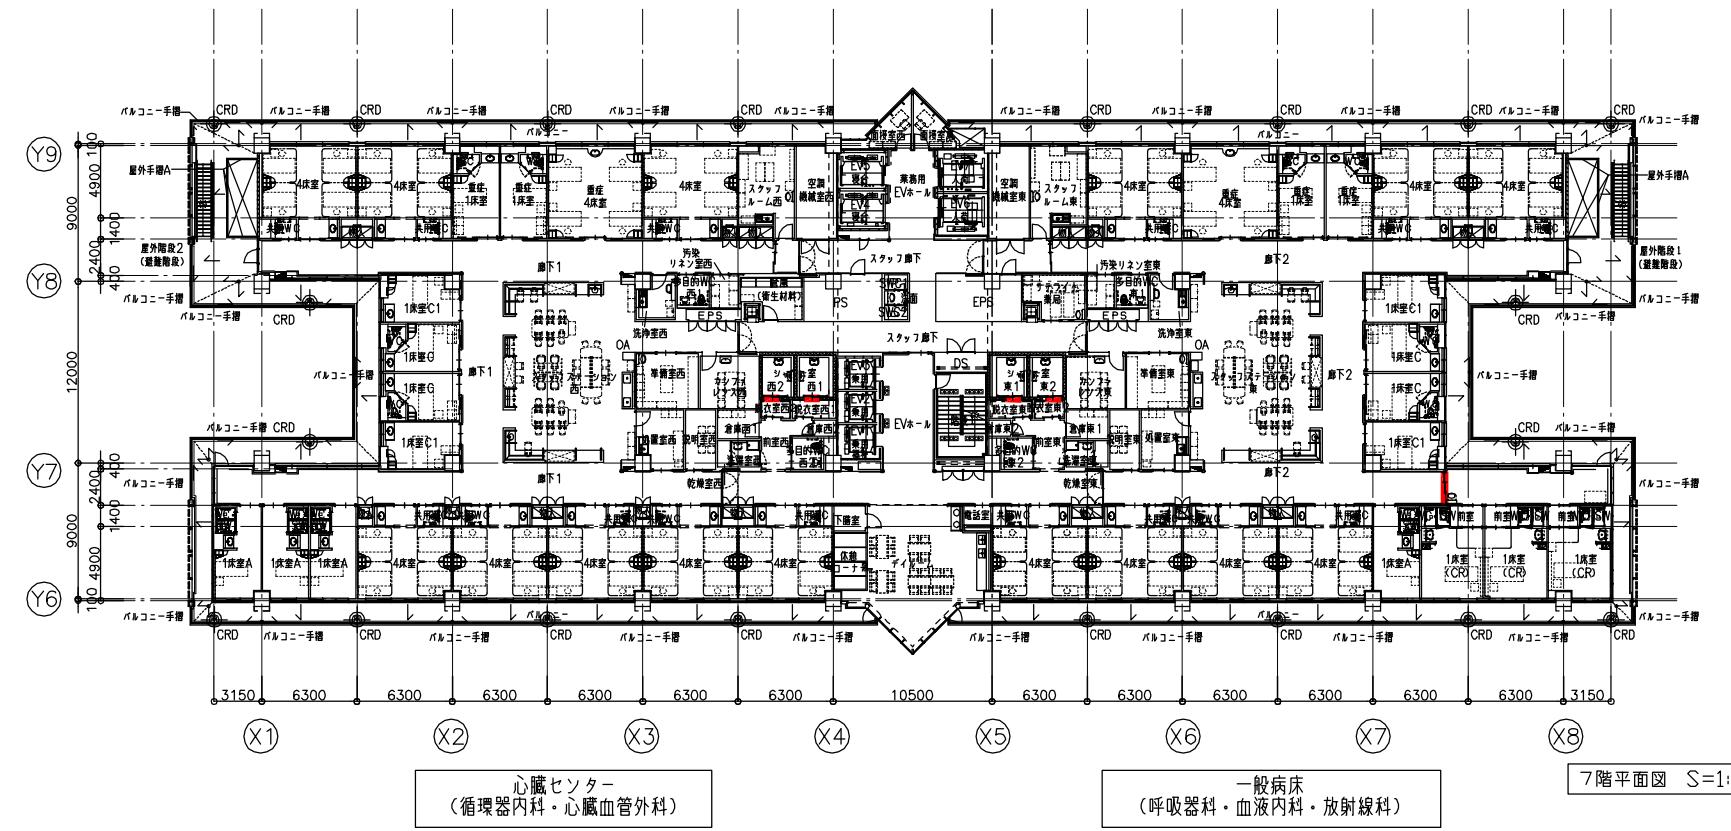

| 凡例 | |
|-------|----------------------|
| —— | R C壁 |
| — | 押出成型版 |
| — | A L C壁 |
| — | L G S (W65) 間仕切壁 |
| — | CB壁 |
| → | 水勾配 |
| TR | ステンレススタッフ (上部ティック付き) |
| TRD | 縦型ルーフドレイン |
| YRD | 横型ルーフドレン |
| CRD | 中庭ルーフドレイン |
| WLXH× | 機械基礎 |
| □ | 点字誘導ブロック 300 □ |
| ■ | 目隠しフィルム貼り位置を示す |

平成25年 3月

完成図作成責任者 完成図調整者

戸田・村本・前川特別共同企業体 現場代理人 監理技術者
株式会社 安井建築設計事務所
監理担当者
橋本 吉田 角

安井建築設計事務所
兵庫県県土整備部住宅建築局宮崎課
1級建築士事務所登録 第27号 大阪事務所長
1級建築士登録番号 75996号

建築工事 県立淡路病院建築工事
縮尺 1:250
図面番号 A-20

図面名称 6階・7階平面図
25年3月

